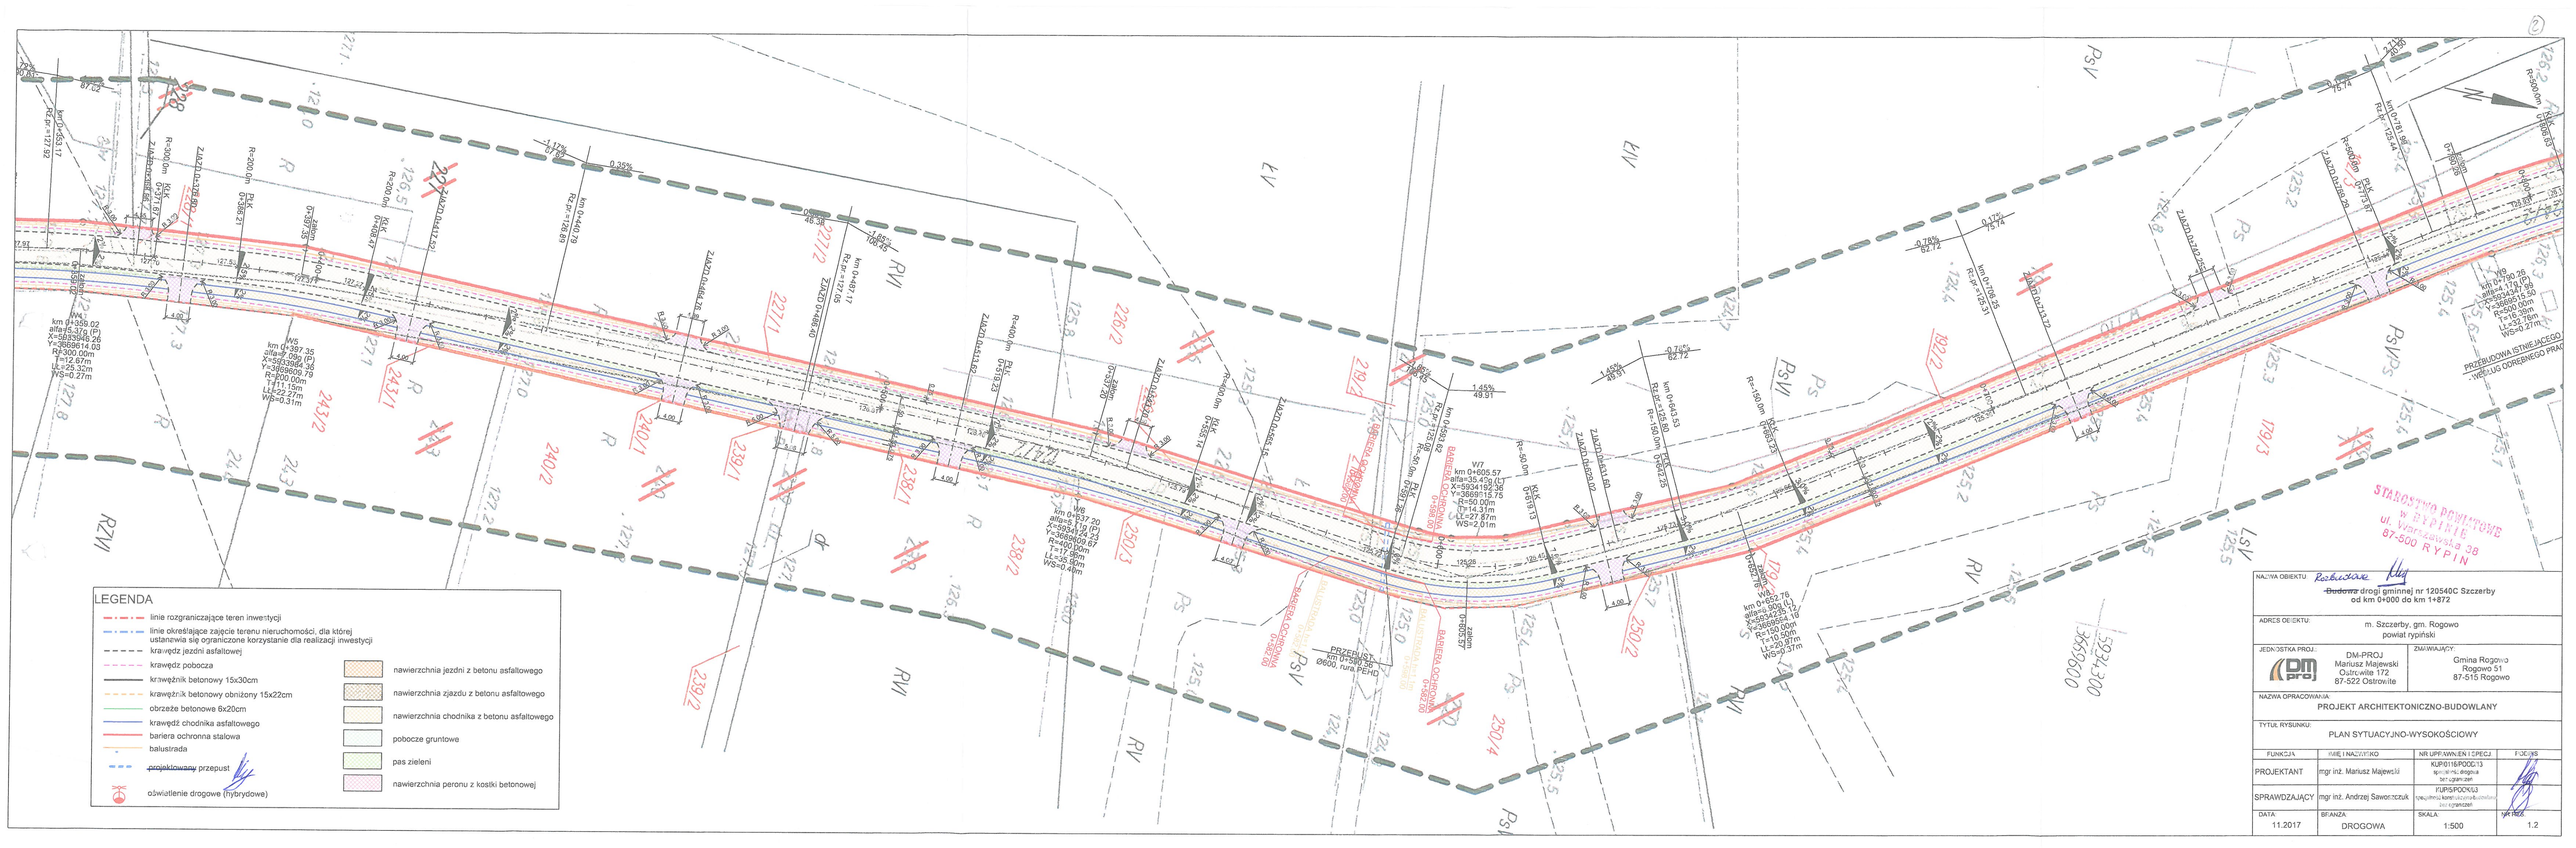
LEGENDA
linie rozgraniczające teren inwestycji
linie określające zajęcie terenu nieruchomości, dla której ustanawia się ograniczone korzystanie dla realizacji inwestycji
krawędź jezdni asfaltowej
krawędź pobocza
krawężnik betonowy 15x30cm
krawężnik betonowy obniżony 15x22cm
obrzeże betonowe 6x20cm
krawędź chodnika asfaltowego
bariera ochronna stalowa
balustrada
~~projektowany~~ przepust
oświetlenie drogowe (hybrydowe)
nawierzchnia jezdni z betonu asfaltowego
nawierzchnia zjazdu z betonu asfaltowego
nawierzchnia chodnika z betonu asfaltowego
pobocze gruntowe
pas zieleni
nawierzchnia peronu z kostki betonowej
STAROSTWO POWIATOWE w RYPINIE ul. Warszawska 38 87-500 RYPIN
PRZEBUDOWA ISTNIEJĄCEGO WEDŁUG ODRĘBNEGO PRAC
PRZEPUST km 0+590.56 Ø600, rura PEHD
BARIERA OCHRONNA
W4 km 0+359.02 alfa=5.37g (P) X=5933946.26 Y=3669614.08 R=300.00m T=12.67m LL=25.32m WS=0.27m
W5 km 0+397.35 alfa=7.09g (P) X=5933984.35 Y=3669609.79 R=200.00m T=11.15m LL=22.27m WS=0.31m
W6 km 0+537.20 alfa=5.11g (P) X=5934124.23 Y=3669609.67 R=400.00m T=17.95m LL=35.90m WS=0.40m
W7 km 0+605.57 alfa=35.49g (L) X=5934192.36 Y=3669615.75 R=50.00m T=14.31m LL=27.87m WS=2.01m
W8 km 0+652.76 alfa=6.90g (L) X=5934235.12 Y=3669564.16 R=150.00m T=10.50m LL=20.97m WS=0.37m
W9 km 0+790.26 alfa=4.17g (P) X=5934347.99 Y=3669515.50 R=500.00m T=16.39m LL=32.76m WS=0.27m
NAZWA OBIEKTU: Rozbudowa ~~Budowa~~ drogi gminnej nr 120540C Szczerby od km 0+000 do km 1+872
ADRES OBIEKTU: m. Szczerby, gm. Rogowo powiat rypiński
JEDNOSTKA PROJ.: DM-PROJ Mariusz Majewski Ostrowite 172 87-522 Ostrowite
ZMAWIAJĄCY: Gmina Rogowo Rogowo 51 87-515 Rogowo
NAZWA OPRACOWANIA: PROJEKT ARCHITEKTONICZNO-BUDOWLANY
TYTUŁ RYSUNKU: PLAN SYTUACYJNO-WYSOKOŚCIOWY
FUNKCJA | IMIĘ I NAZWISKO | NR UPRAWNIEŃ I SPECJ. | PODPIS
PROJEKTANT | mgr inż. Mariusz Majewski | KUP/0116/POOD/13 specjalność drogowa bez ograniczeń
SPRAWDZAJĄCY | mgr inż. Andrzej Sawoszczuk | KUP/5/POOD/13 specjalność konstrukcyjno-budowlana bez ograniczeń
DATA: 11.2017
BRANŻA: DROGOWA
SKALA: 1:500
NR REZ.: 1.2